

Technische Werke Emmerich a. Rh. GmbH · Blackweg 40 · 46446 Emmerich am Rhein

Stadt Emmerich am Rhein
FB 5- Stadtentwicklung
Geistmarkt 1

46446 Emmerich am Rhein

Ihr Zeichen:
Ihre Nachricht vom:
Unser Zeichen: twe-kk

Name: Karl-W. Krebbing
Telefon: 02822 9256 16
Telefax: 02822 9256 49
E-Mail: krebbingkw@twe-emmerich.de

Datum: 07.12.2017

Bebauungsplan Nr. E 2/2 – Helenenbusch –;

Hier: Behördenbeteiligung gem. § 4 Abs. 2 BauGB und Offenlage gem. § 3 Abs. 2 BauGB

Sehr geehrte Damen und Herren,


zu dem vorliegenden Entwurf des Bebauungsplan Nr. E 2/2 – Helenenbusch - nehmen die Technische Werke Emmerich am Rhein GmbH in Abstimmung mit den Kommunalbetrieben Emmerich am Rhein wie folgt Stellung:

Grundsätzlich bestehen keine Bedenken gegenüber den vorliegenden Planungen. Bei dem bestehenden Kanal in der Straße helenenbusch handelt es sich um einen öffentlichen Mischwasserkanal (siehe Kap. 8.2 der Entwurfsbegründung). Die Niederschlagsentwässerung erfolgt für ein noch neu zu bebauendes Grundstück südlich des Helenenbusch in Form einer Versickerung. Hier sind ggf. entsprechende wasserrechtliche Erlaubnisse bei der Unteren Wasserbehörde des Kreises Kleve zu beantragen. Für die übrigen Bestandsgebäude ist ein Anschluss an den vorh. Mischwasserkanal möglich. In Bezug auf die Überflutungsgefahr bei Starkregenereignissen ergab die seinerzeit erarbeitete Fließweganalyse des Ing.-Büro Pecher die im anliegenden Kanalbestandsplan dargestellten Fließwege. Eine nennenswerte Gefahr einer Überflutung bei Starkregenereignissen ergab sich dabei für die betroffenen Grundstücke nicht.


Beschluss-
vorschlag
1.8

Mit freundlichen Grüßen

Technische Werke Emmerich am Rhein GmbH
Im Auftrag

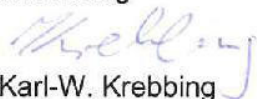
Karl-W. Krebbing

Technische Werke
Emmerich am Rhein GmbH

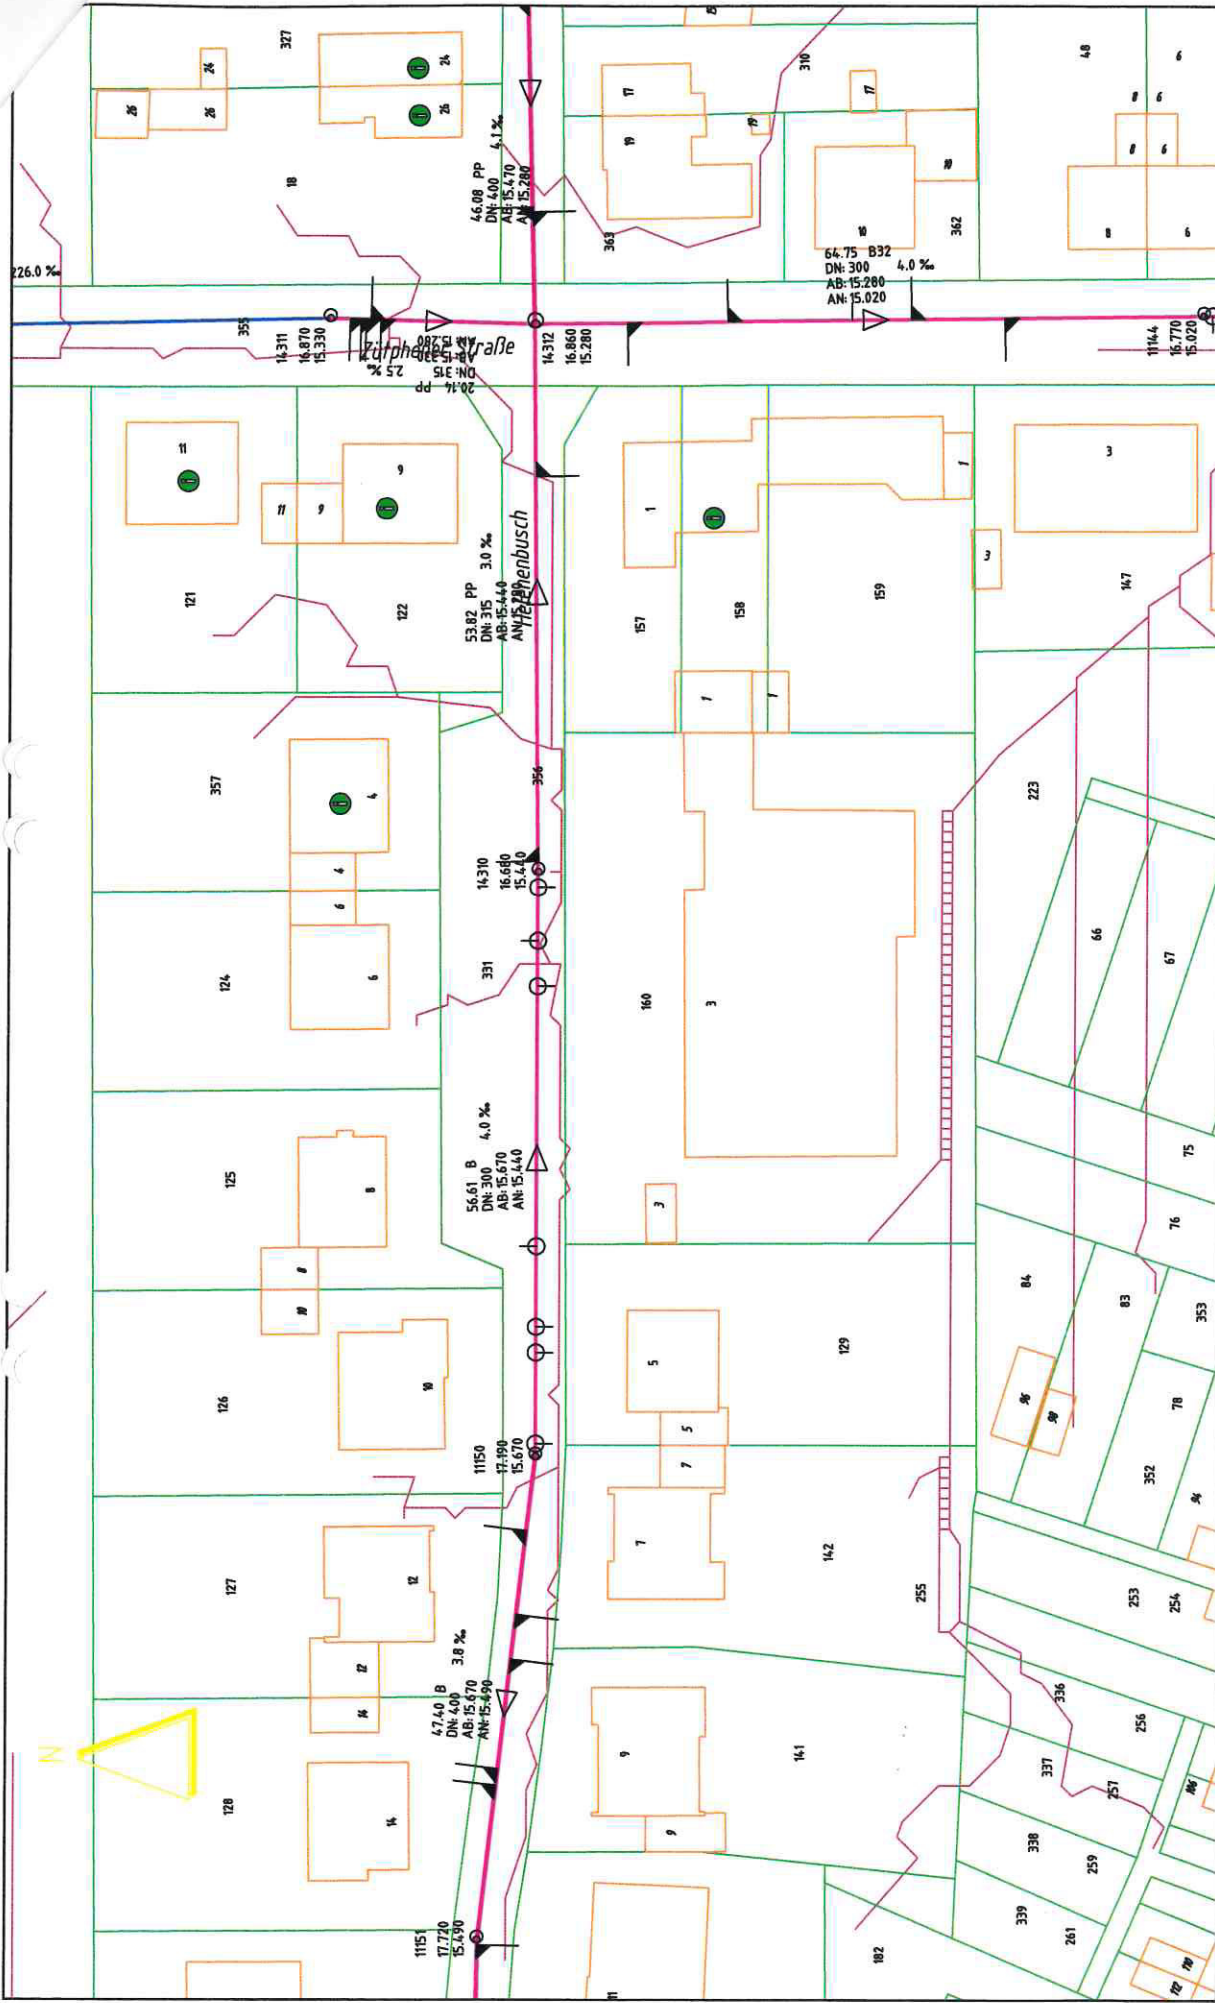

Kanalbestandsplan

Helenenbusch, E2/2

Blatt:

Leitungsstand vom : 07.12.2017

Maßstab 1500

-  Einsteigsschacht
-  Kleinpumpstation
-  Pumpwerk
-  Absperrrarmatur
-  Spülstation
-  Auslaufbauwerk
-  Straßenablauf

-  Mischwasserkanal
-  Schmutzwasserkanal
-  Regenwasserkanal
-  Mischwasserkanal im Drucksystem
-  Schmutzwasserkanal im Drucksystem
-  Regenwasserkanal im Drucksystem
-  Kanal außer Betrieb
-  Privater Kanal nur informativ

Attributblock Schacht

98765	Schacht Identnummer
16.530	Oberkante Bauwerk
14.450	Sohlhöhe

Attributblock Haltung

3.05	Haltungslänge
DN: 300 16.2 ‰	Dimension ; Gefälle
AB: 14.450	Schacht oben Höhe Sohle
AN: 14.400	Schacht unten Höhe Sohle

Darstellung Stutzen / Abzweige



 Fließweg Analyse

Legende TWE



Blatt:

Leistungsstand vom : 28.07.2017

Maßstab 1:250